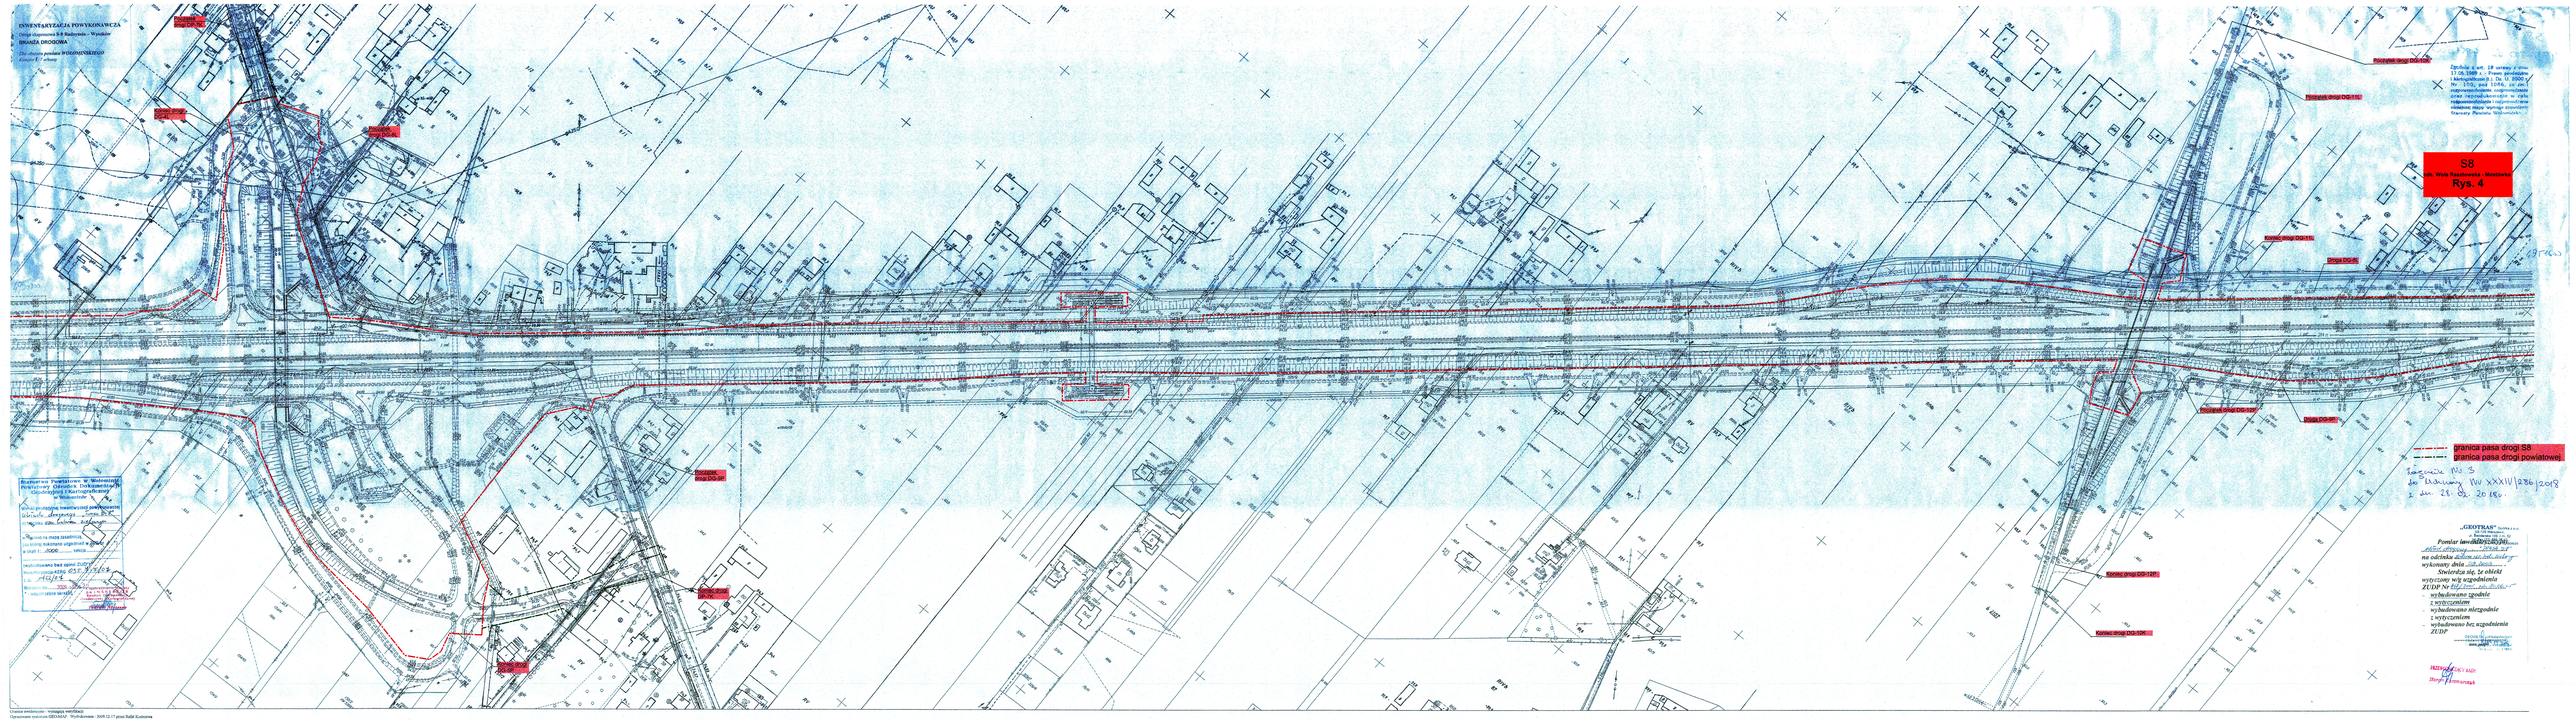
INWENTARYZACJA POWYKONAWCZA
Droga ekspresowa S-8 Radzymin – Wyszków
BRANŻA DROGOWA
Etap obejmuje przebieg WARSZAWSKIEGO
Konwój E-7 odbiorczy
Początek drogi DG-2K
Początek drogi DG-1K
Początek drogi DG-3K
Początek drogi DG-4K
Początek drogi